

TAJUK :
 CADANGAN MEMBINA 2 BLOCK
 BANGUNAN KOMERSIAL SATU
 TINGKAT DI ATAS LOT 351378,
 PERSIARAN ZARIB 3,
 TAMAN PINJI MEWAH,
 MUKIM HULU KINTA,
 DAERAH KINTA,
 PERAK DARUL RIDZUAN UNTUK
 TETUAN PASARAYA KU SDN. BHD.

PELAN AS BUILT MANHOLE

PEMILIK :

DISEDAJAKAN OLEH	SK SURVEY GROUP No.Tel: 011-10993778 (Office)
DILUKIS OLEH	MICHELE
DIUKUR OLEH	JACK
DISEMAK OLEH	LAILA
TARIKH	6 JULAI 2024

JURUKUR :



SK SURVEY
 (1337916 K)
 46A, Bercham Bistari 1,
 Medan Bercham Bistari,
 31400, Ipoh, Perak.
sksurveygroup@gmail.com
 Tel : 011-1099-3778 (Office)

世冠测量有限公司
 Tel : 011-1099-3778 (Office)


Foil no : SK_146/24

Rev. 1

- NOTA :**
1. SEMUA UKURAN ADALAH DALAM METER.
 2. SEMUA KOORDINAT ASAS DALAM CASSINI.

PETUNJUK :

- MH MANHOLE

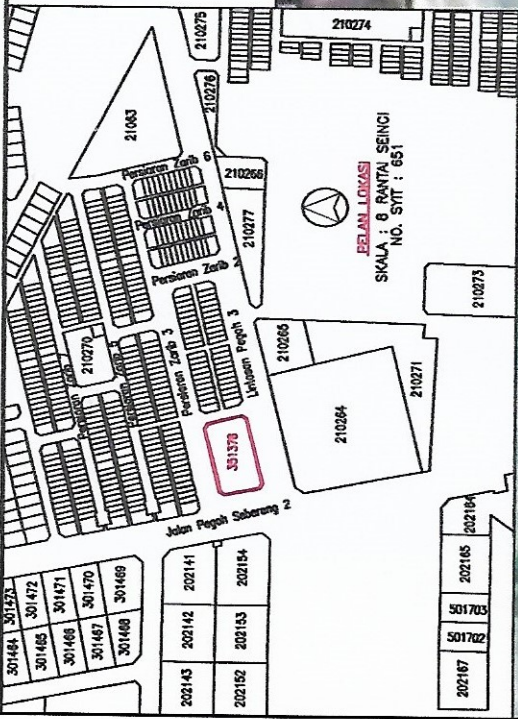

Titik Akhir :
 4.530605, 101.081801

Titik Mula :
 4.530590, 101.081711

10.12M

351378
 4064 m²





OPEN CUT
10.12 METER